


Erdgeschoss: 996.67 m<sup>2</sup>  
BGF: 3031.03 m<sup>2</sup>

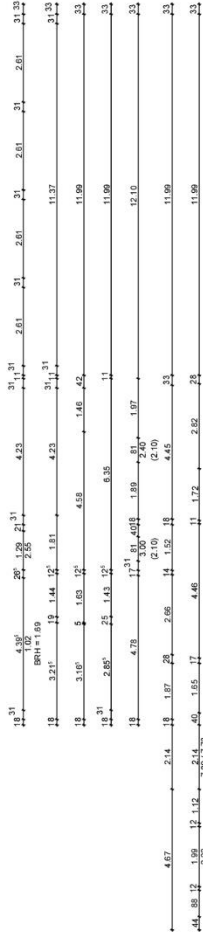

Alle Angaben sind am Objekt zu prüfen.

01/2015		Miles	Ersterfassung nach Aufmaß		Änderung
Index	Datum	Name			
 Kommunale Facility Management-Lösungen			<u>Auftraggeber:</u> Gemeindeverwaltung Straubenhardt Dobler Straße 2 75334 Schwann		
Communal - FM GmbH Böckelweg 52 D-76149 Karlsruhe Tel.: +49 (0) 721 / 46670334 Fax: +49 (0) 721 / 46670335 info@communal-fm.de www.communal-fm.de			Grundriss Erdgeschoss		
Datum		Name	Objekt:		Blatt
Bewr.	01/2015	Miles	Türhalle Schwann Doblerstraße 2, 75334 Schwann		
Gepr.	1:100		Bestandszeichnung		Index:
Maßstab:					
				2/4	